
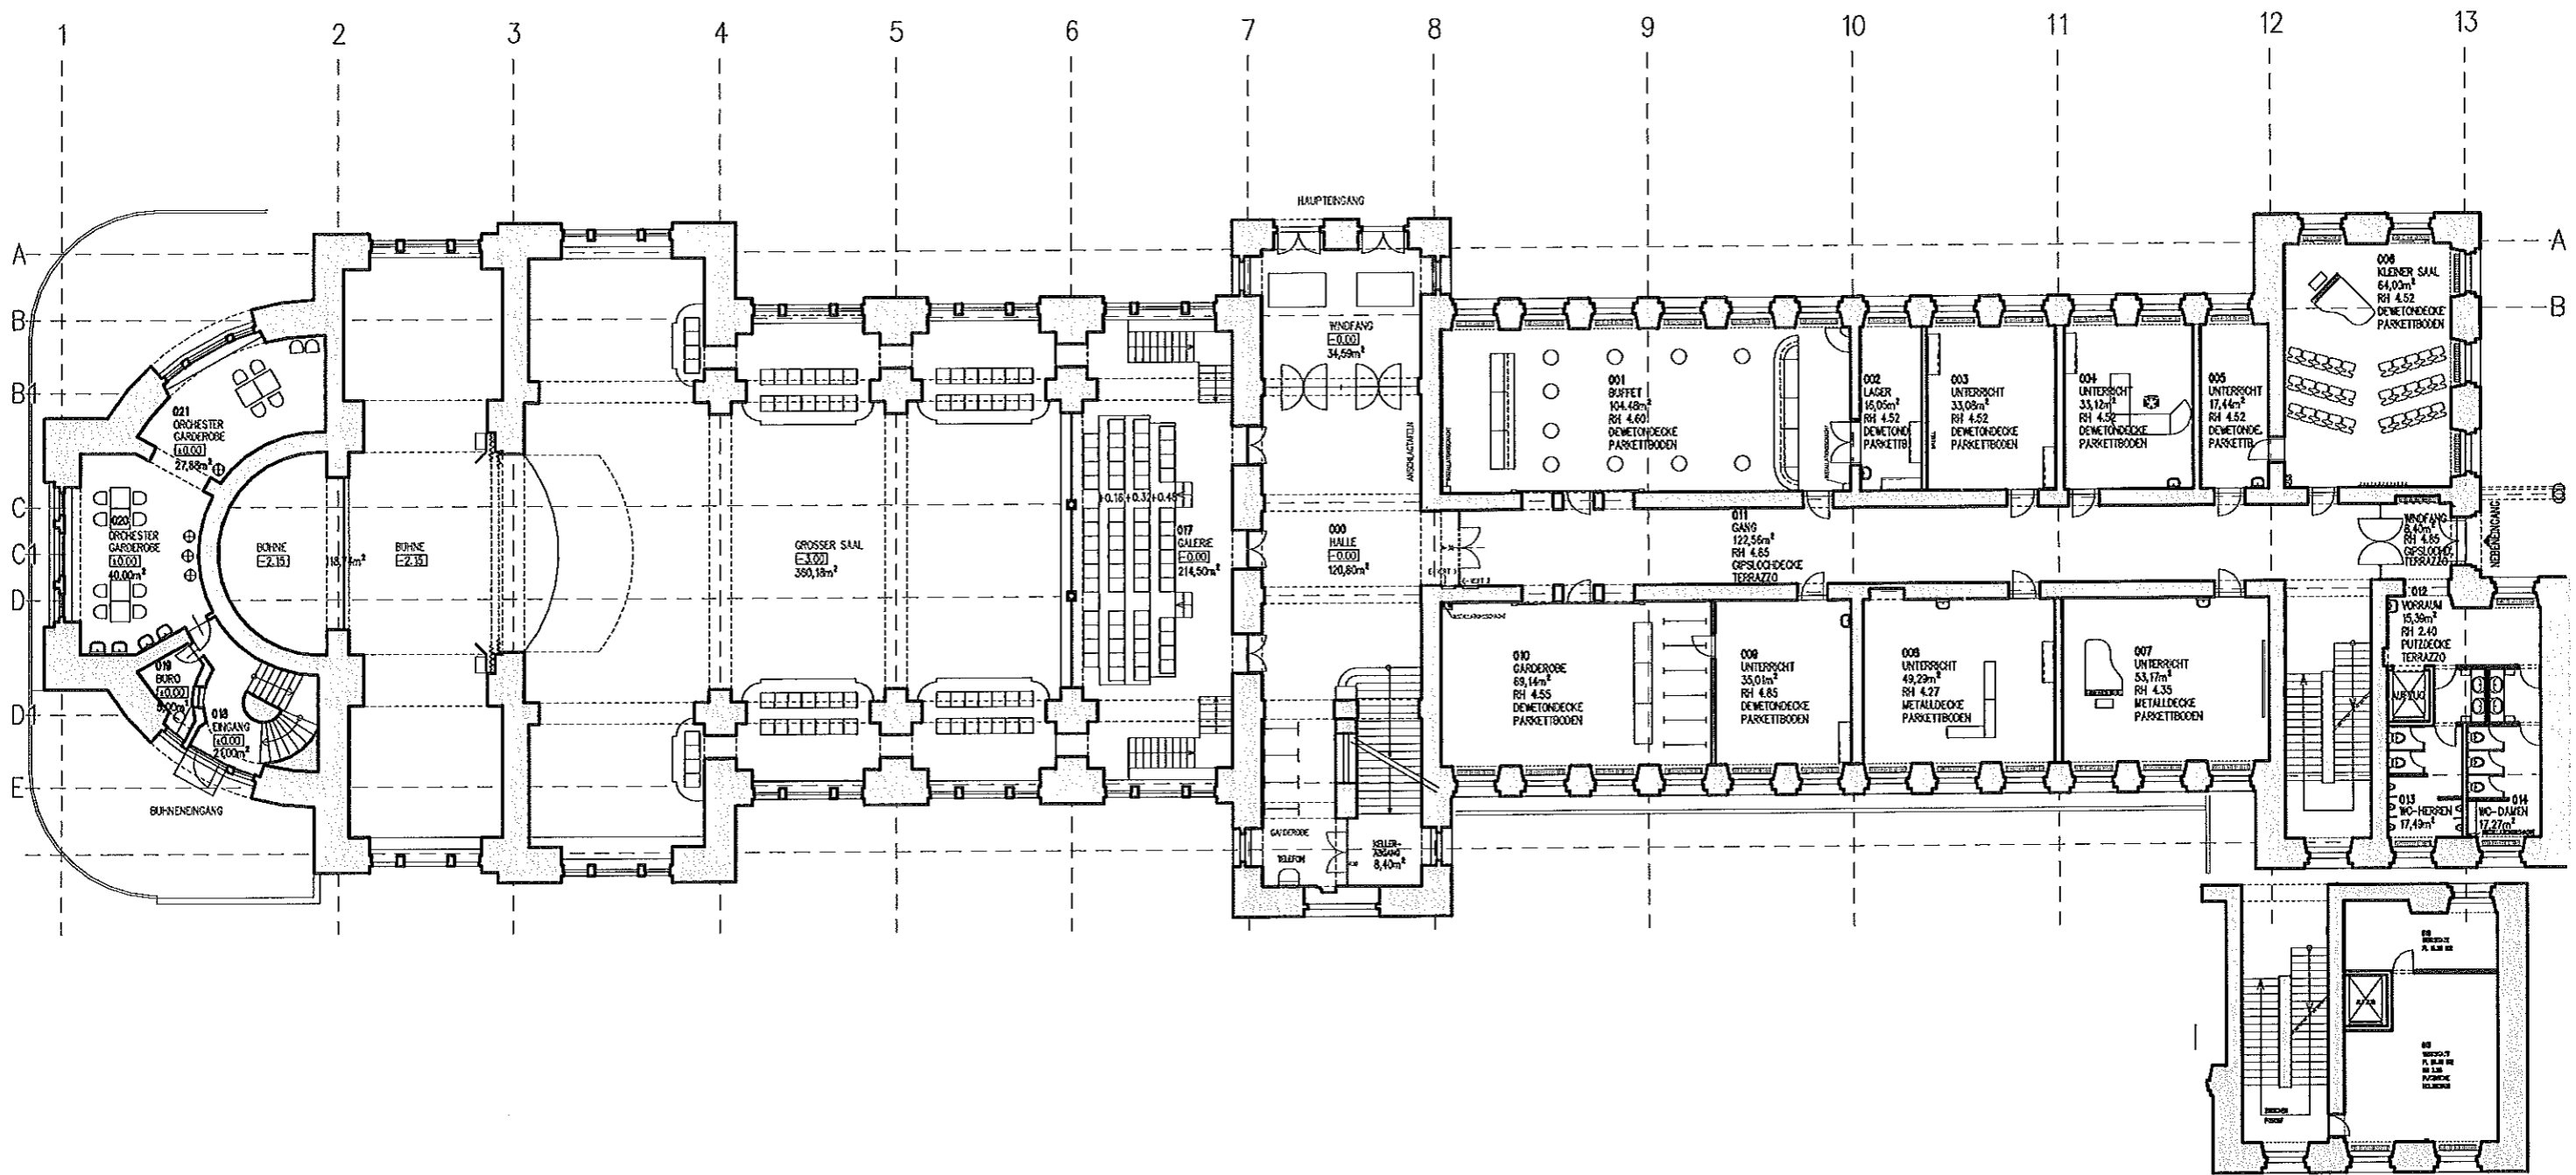

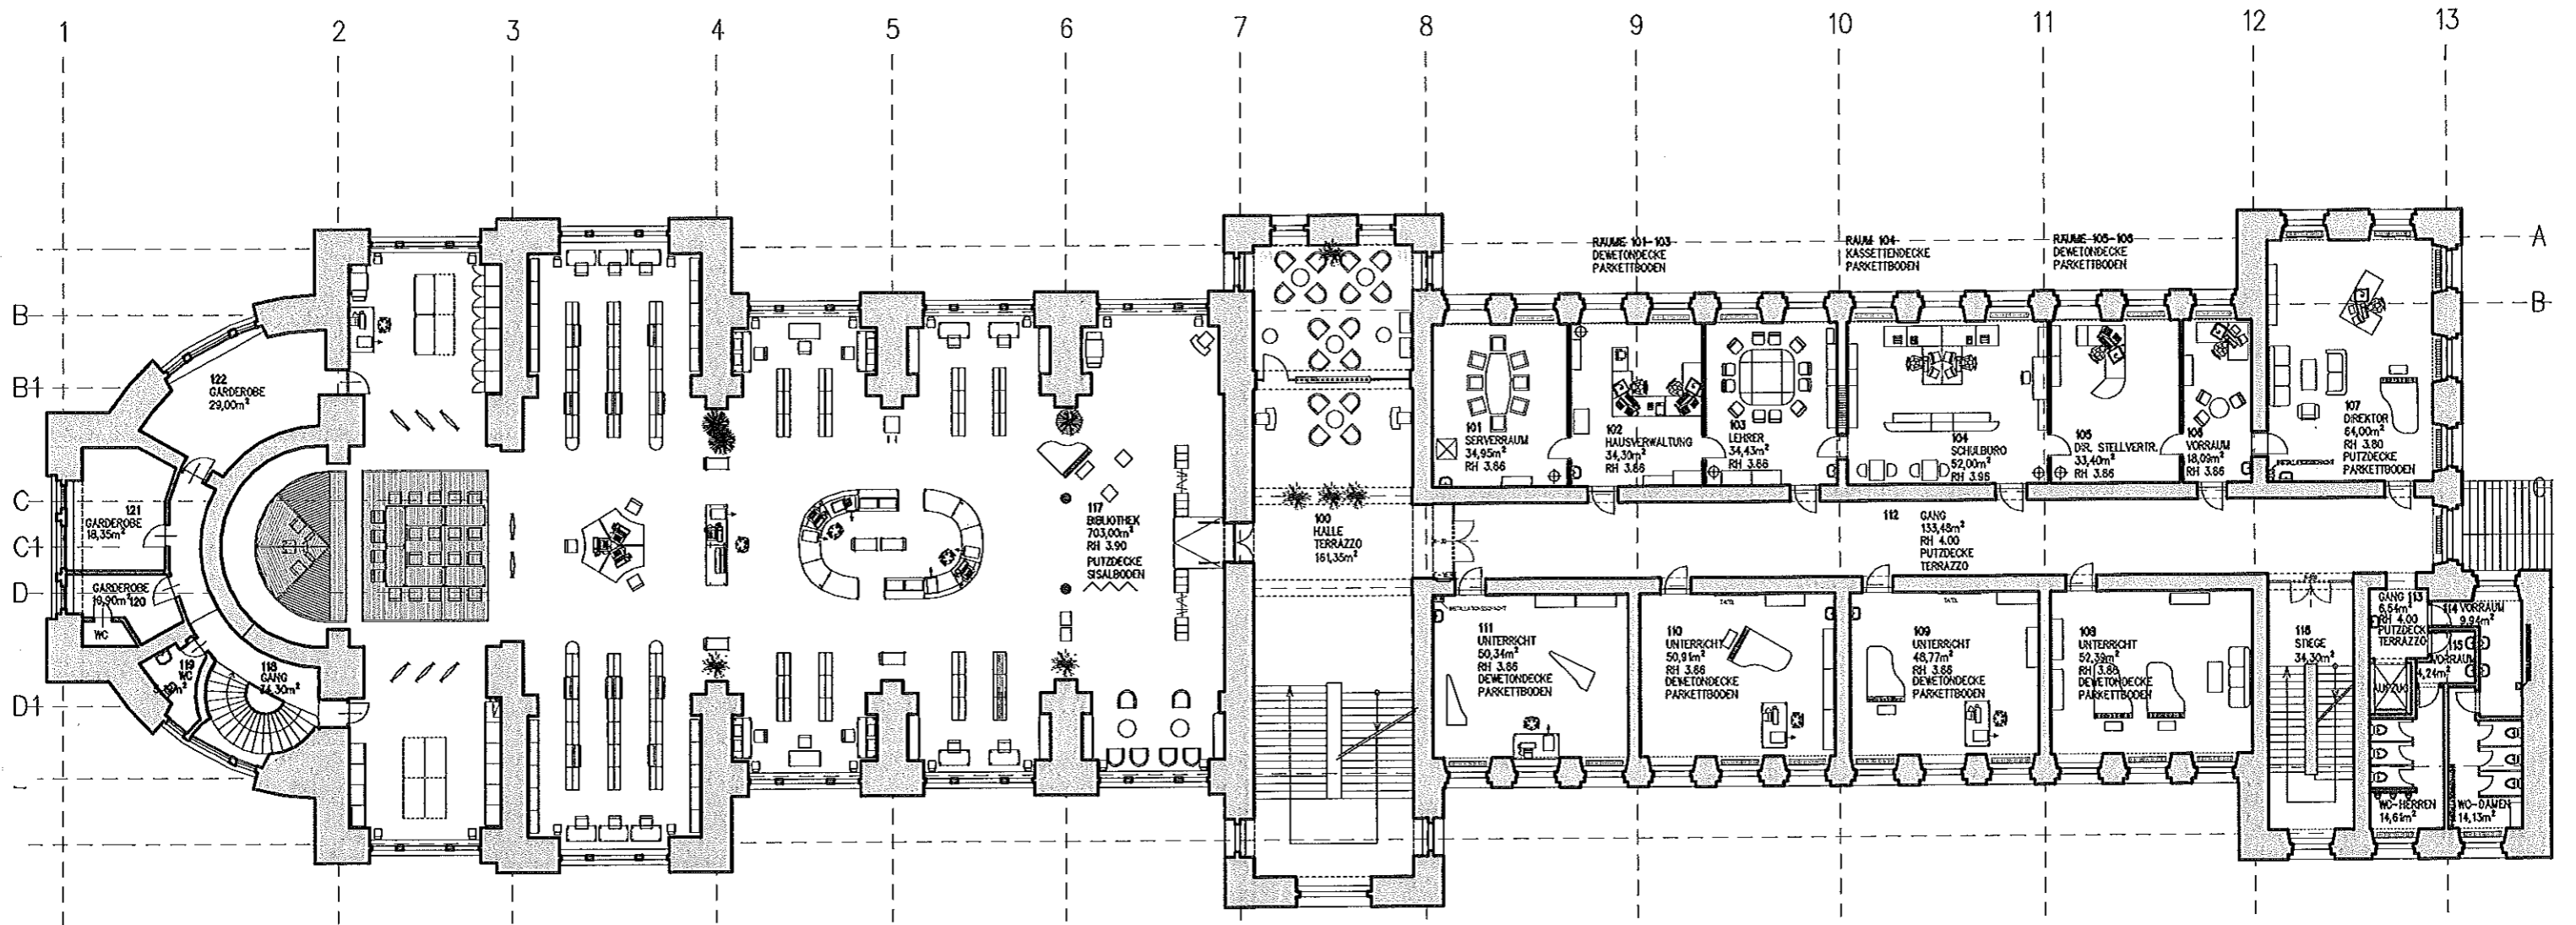



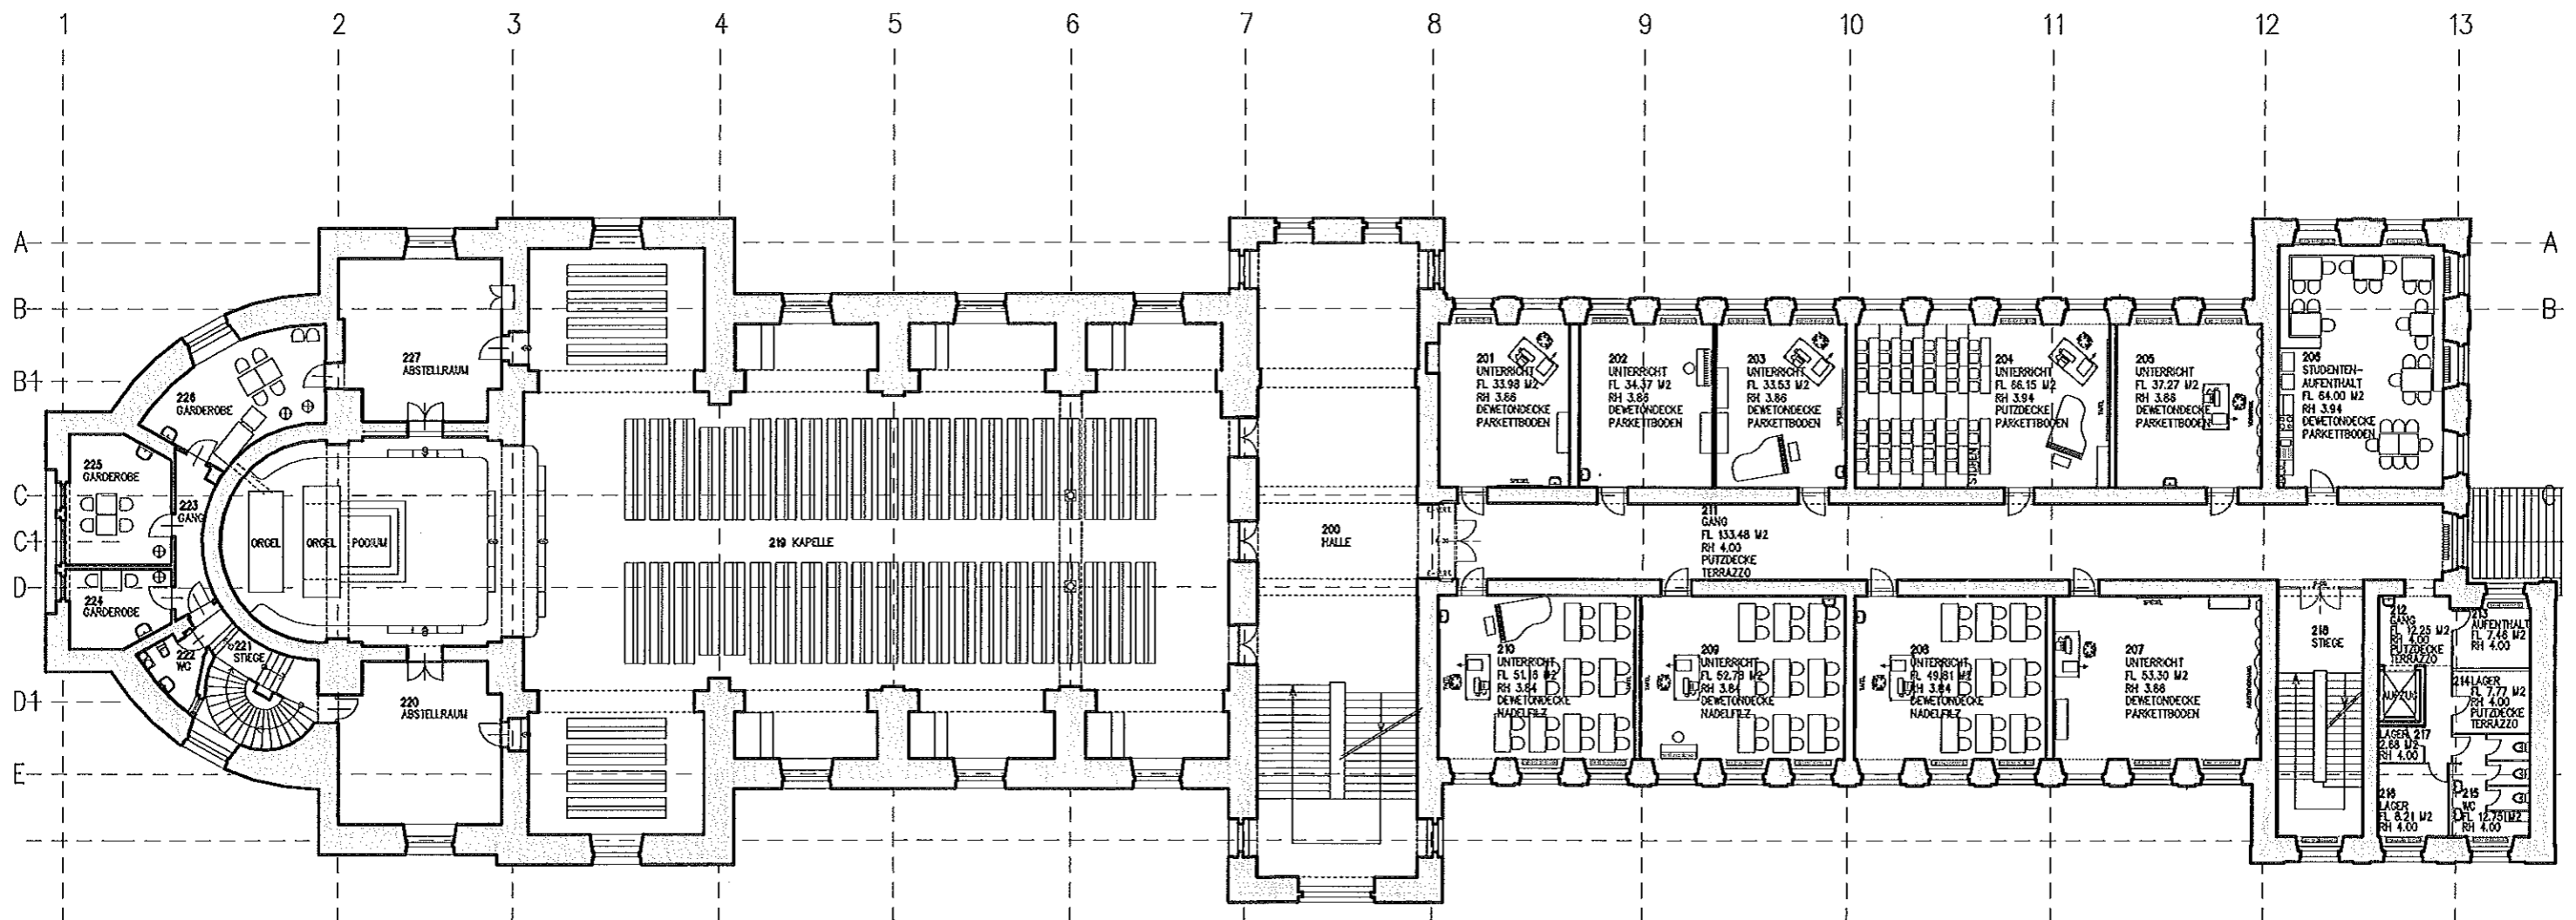
Bauvorhaben:	LANDESKONSERVATORIUM FELDKIRCH	Dat:	13.03.2002	Zeichn:	Konsi
		geänd:	28.11.2011	Blick:	UG
Planinhalt:	BESTANDSPLAN	ProjNr.:	15-08	PlanNr.:	B 001
	UNTERGESCHOSS	Format:	A3	Mst.:	1:250
 <b>LANDESHOCHBAUAMT FELDKIRCH</b>		WDNAU 12	Tel. 05522/333-46029		
		6800 FELDKIRCH	Fax 05522/333-27885		




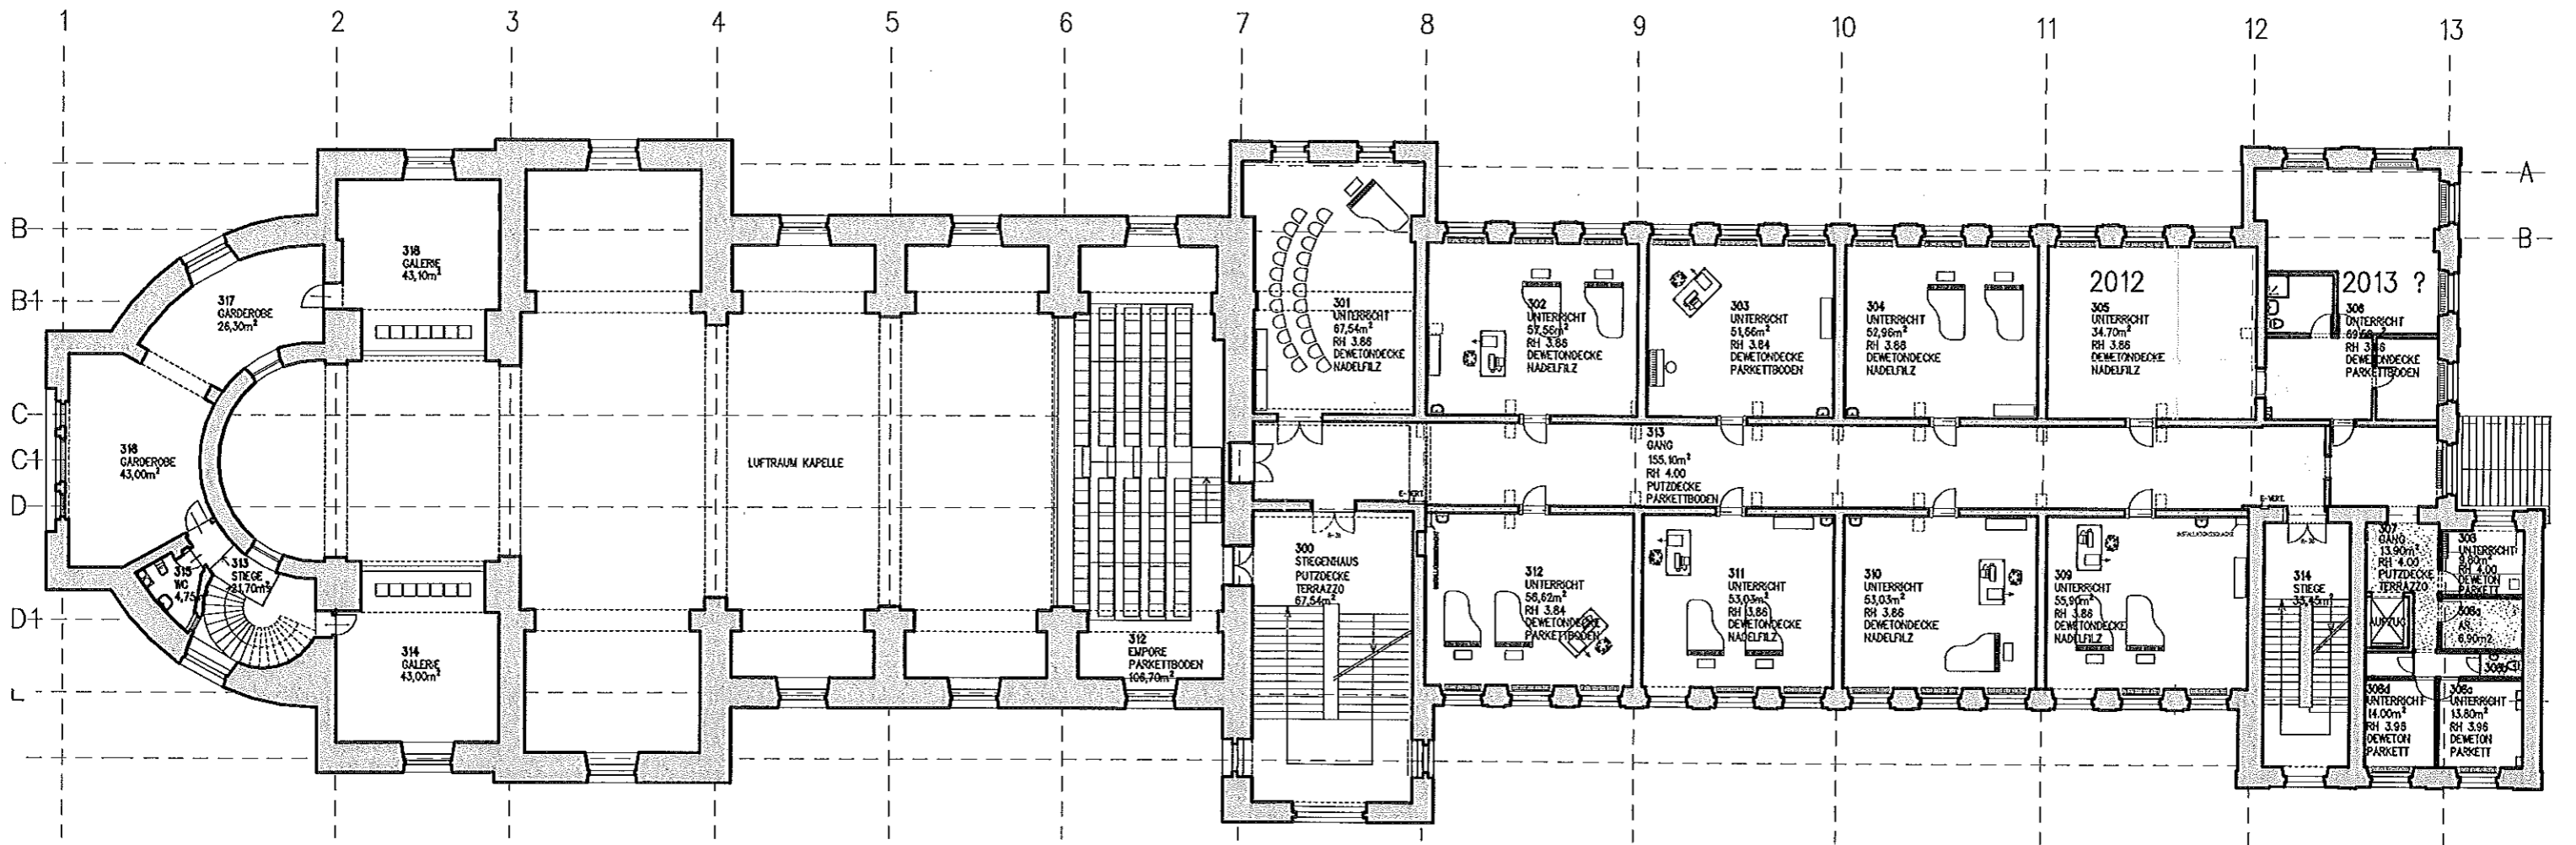
Bauvorhaben:	LANDESKONSERVATORIUM FELDKIRCH	Dat:	13.03.2002	Zeichn:	Konsi
Planinhalt:	BESTANDSPLAN	geänd:		Blick:	EG
	<b>ERDGESCHOSS</b>	Proj.Nr.:	15-08	PlanNr.:	<b>B 002</b>
		Format:	A3	Mst.:	<b>1: 250</b>
 <b>LANDESHOCHBAUAMT FELDKIRCH</b>		WIDNAU 12		Tel. 05522/333-46029	
		6800 FELDKIRCH		Fax 05522/333-27885	




Bauvorhaben:	LANDESKONSERVATORIUM FELDKIRCH	Dat:	13.03.2002	Zeichn:	Konsi
		geönd:		Blick:	1- OG
Planinhalt:	BESTANDSPLAN	Proj.Nr.:	15-08	PlanNr.:	B 003
	1.OBERGESCHOSS	Format:	A3	Mst.:	1:250
 LANDESHOCHBAUAMT FELDKIRCH		WIDNAU 12		Tel. 05522/333-46029	
		6800 FELDKIRCH		Fax 05522/333-27885	



Bauvorhaben:	LANDESKONSERVATORIUM FELDKIRCH	Dat:	13.03.2002	Zeichn:	Konsi
Planinhalt:	BESTANDSPLAN	geänd:		Blick:	2-OG
	<b>2.OBERGESCHOSS</b>	ProjNr:	15-08	PlanNr.:	<b>B 004</b>
		Format:	A3	Mst.:	<b>1:250</b>
 <b>LANDESHOCHBAUAMT FELDKIRCH</b>		WIDNAU 12 6800 FELDKIRCH		Tel. 05522/333-46029 Fax 05522/333-27885	



Bauvorhaben:	LANDESKONSERVATORIUM FELDKIRCH	Dat. geönd:	13.03.2002 30.08.2012	Zeichn. Blick:	Konsi 3-0G
Planinholt:	BESTANDSPAN	Proj.Nr. Format:	15-08 A3	PlanNr. Mst.:	B 005 1:250
 <b>LANDESHOCHBAUAMT FELDKIRCH</b>		MIDNAU 12 6800 FELDKIRCH		Tel. 05522/333-46029 Fax 05522/333-27885	

